

# ПЕРЕЧЕТНАЯ ВЕДОМОСТЬ ДЕРЕВЬЕВ И КУСТАРНИКОВ

*Рис. заградника*

Перечетная ведомость деревьев и кустарников подлежащих санитарной обрезке и вырубке по адресу:  
г. Москва, ЮАО, р-он Нагорный, Ялтинская ул. д.6

Кoeff. поправки на местополож. (1,0- 2,5- 4,0) (КМ) -	1,00	(КВ) Кoeff. поправки на водоохр. ценность (1,0-2,0) -	1,00		Кoeff. индексации стоимости строительных работ	4,9665
Кoeff. благоустройства (1,2- 1,5- 3,3) (КБ) -	1,50	Кoeff. увелич. ст-ти комп. озеленения (1,0-2,0) -	2,00		Кoeff. учитывающий затраты на проектирование	1,0500

№№ п/п	Наименование пород	Кол-во в шт		Диаметр, см	Воз- раст, лет	Высота м	Характеристика состояния зеленых насаждений	Заклю- чение	Компенса- ционная стоимость	Примечание
		Дере- вьев	Куст ар-							
1	Клен	1		28-36	45	16-18	Дупло между стволами, 2-х ствольное	Вырубить	Без компенсац.	аварийное
2	Клен	1		18-26	40	12-14	Дупло, стволовая гниль у ствола Ø18 см	<del>Вырубить</del> Сохранить		аварийное
3	Клен ясенелистный	1		16-24- 28-32	40	8-10- 12- 14	Аварийный наклон 2-х стволов >45° на парковку, 4-х ствольное	<del>Вырубка 2-х стволов</del> Сохранить		неудовлетв.
4	Тополь	1		24	45	18	Разросшаяся крона	Сохранить		кронировать
5	Липа	1		16	25	8	Наклон 1/2 вершины >45°	<del>Сохранить</del> Сохранить		обрезка ветвей
6	Тополь	1		50	60	20	Разросшаяся крона	Сохранить		кронировать
7	Тополь	1		52	60	22	Гниль в основании ствола, отслоение коры	Вырубить	Без компенсац.	аварийное
8	Тополь	1		58	65	20	Разросшаяся крона, 2-х вершинное	Сохранить		кронировать
9	Клен ясенелистный	1		26	40	12	Наклон отдельных ветвей >45° на дорожку	Сохранить		обрезка ветвей
10	Клен ясенелистный	1		12	20	6	Наклон ствола 20° на детскую площадку	Сохранить		обрезка ветвей
11	Клен ясенелистный	1		26-28	40	12-14	Аварийный наклон/ствола Ø 26 см >45° на парковку, 2-х ствольное	<del>Вырубка</del> Сохранить	1-го ствола	неудовлетв. аварийное
12	Клен ясенелистный	1		46	55	18	Разросшаяся крона	Сохранить		обрезка ветвей
13	Клен ясенелистный	1		30	50	16	Разросшаяся крона, ствол искривлен	Сохранить		обрезка ветвей
14	Клен ясенелистный	1		38	55	12	Аварийный наклон ствола >45° на парковку	Вырубить	Без компенсац.	аварийное
15	Тополь	1		38	45	15	Разросшаяся крона	Сохранить		кронировать
16	Ясень	1		12	25	10	Сухобочина, повреждено болезнями, дупло	Вырубить	Без компенсац.	аварийное
17	Тополь	1		50	60	22	Гниль в основании ствола, отслоение коры	Вырубить	Без компенсац.	аварийное

№ п/п	Наименование пород	Кол-во в шт		Диаметр, см	Возраст, лет	Высота м	Характеристика состояния зеленых насаждений	Заключение	Компенсационная стоимость	Примечание
		Деревьев	Кустарников							
18	Клен ясенелистный	1		16	30	12	Наклон 1 вершины >45°, сухобочина с твердой древесиной	Обрезать 1 вершину Сохранить		обрезка ветвей
19	Тополь	1		30-64	65	14-24	Разросшаяся крона, 3-х ствольное, 1 ствол с дуплом	Вырубка 1-го ствола Сохранить		кронировать
20	Липа	1		16	30	9	Аварийный наклон ствола 45°, повреждено болезнями, ствол искривлен	Вырубить	Без компенсац.	аварийное
Итого:		20					Общая площадь травяного покрова		кв.м	
Вырубка ствольных деревьев Пересадить		2					в т.ч. площадь уничтожаемого трав. покрова		кв.м	
Сохранить		14					Компенсационная стоимость			
Вырубить		87								
в т.ч.	вырубка 1-го ствола + обрезка ветвей	1					за шт. деревьев	руб.		
	обрезка ветвей	4					за шт. кустарников	руб.		
	обрезка вершины	2					за кв. м. трав. покров	руб.		
	лиственные I гр.						Всего	руб.		
	лиственные II гр.						Стоимость компенсационного озеленения:			
в т.ч.	лиственные III гр.									
	без компенсац.	97					кустарники	руб.		
	охранная зона ком.						трав. покров	руб.		
	аварийное	117					Всего	руб.		
	сухостой						Высаживается по проекту благоустройства: СООТВЕТСТВУЕТ			
	неудовлетв.	21								
	поросль и самосев листв. пород						кустарников	шт.		
	5-ти м зона						газонов	кв. м.		

ГКУ Дирекция «Мосприроды»  
Ведущий эксперт  
Кубышина Н.М.  
Проверено

25 12 2019


СОДЕРЖАНИЯ И ОХРАНЫ ЗЕЛЕННЫХ НАСАЖДЕНИЙ  
Г. МОСКВЫ (№713-ПН от 10.09.2002)  
ОМОЛАЖИВАЮЩАЯ ОБРЕЗКА И ВЫРУБКА БОКОВЫХ  
СТВОЛОВ ПРОИЗВОДИТСЯ ТОЛЬКО ПО ПБ.  
ОСТАЛЬНЫЕ РАБОТЫ ПРОИЗВОДИТСЯ ПО  
УСТАВНОМУ ПРОИЗВОДСТВУ

Инженер по благоустройству  
ГБУ "Жилищник Нагорного р-на"

Гулевич В.В.

Дата 20.11.2019

План территории  
ЮАО, р-он Нагорный, Ялтинская ул. д.6

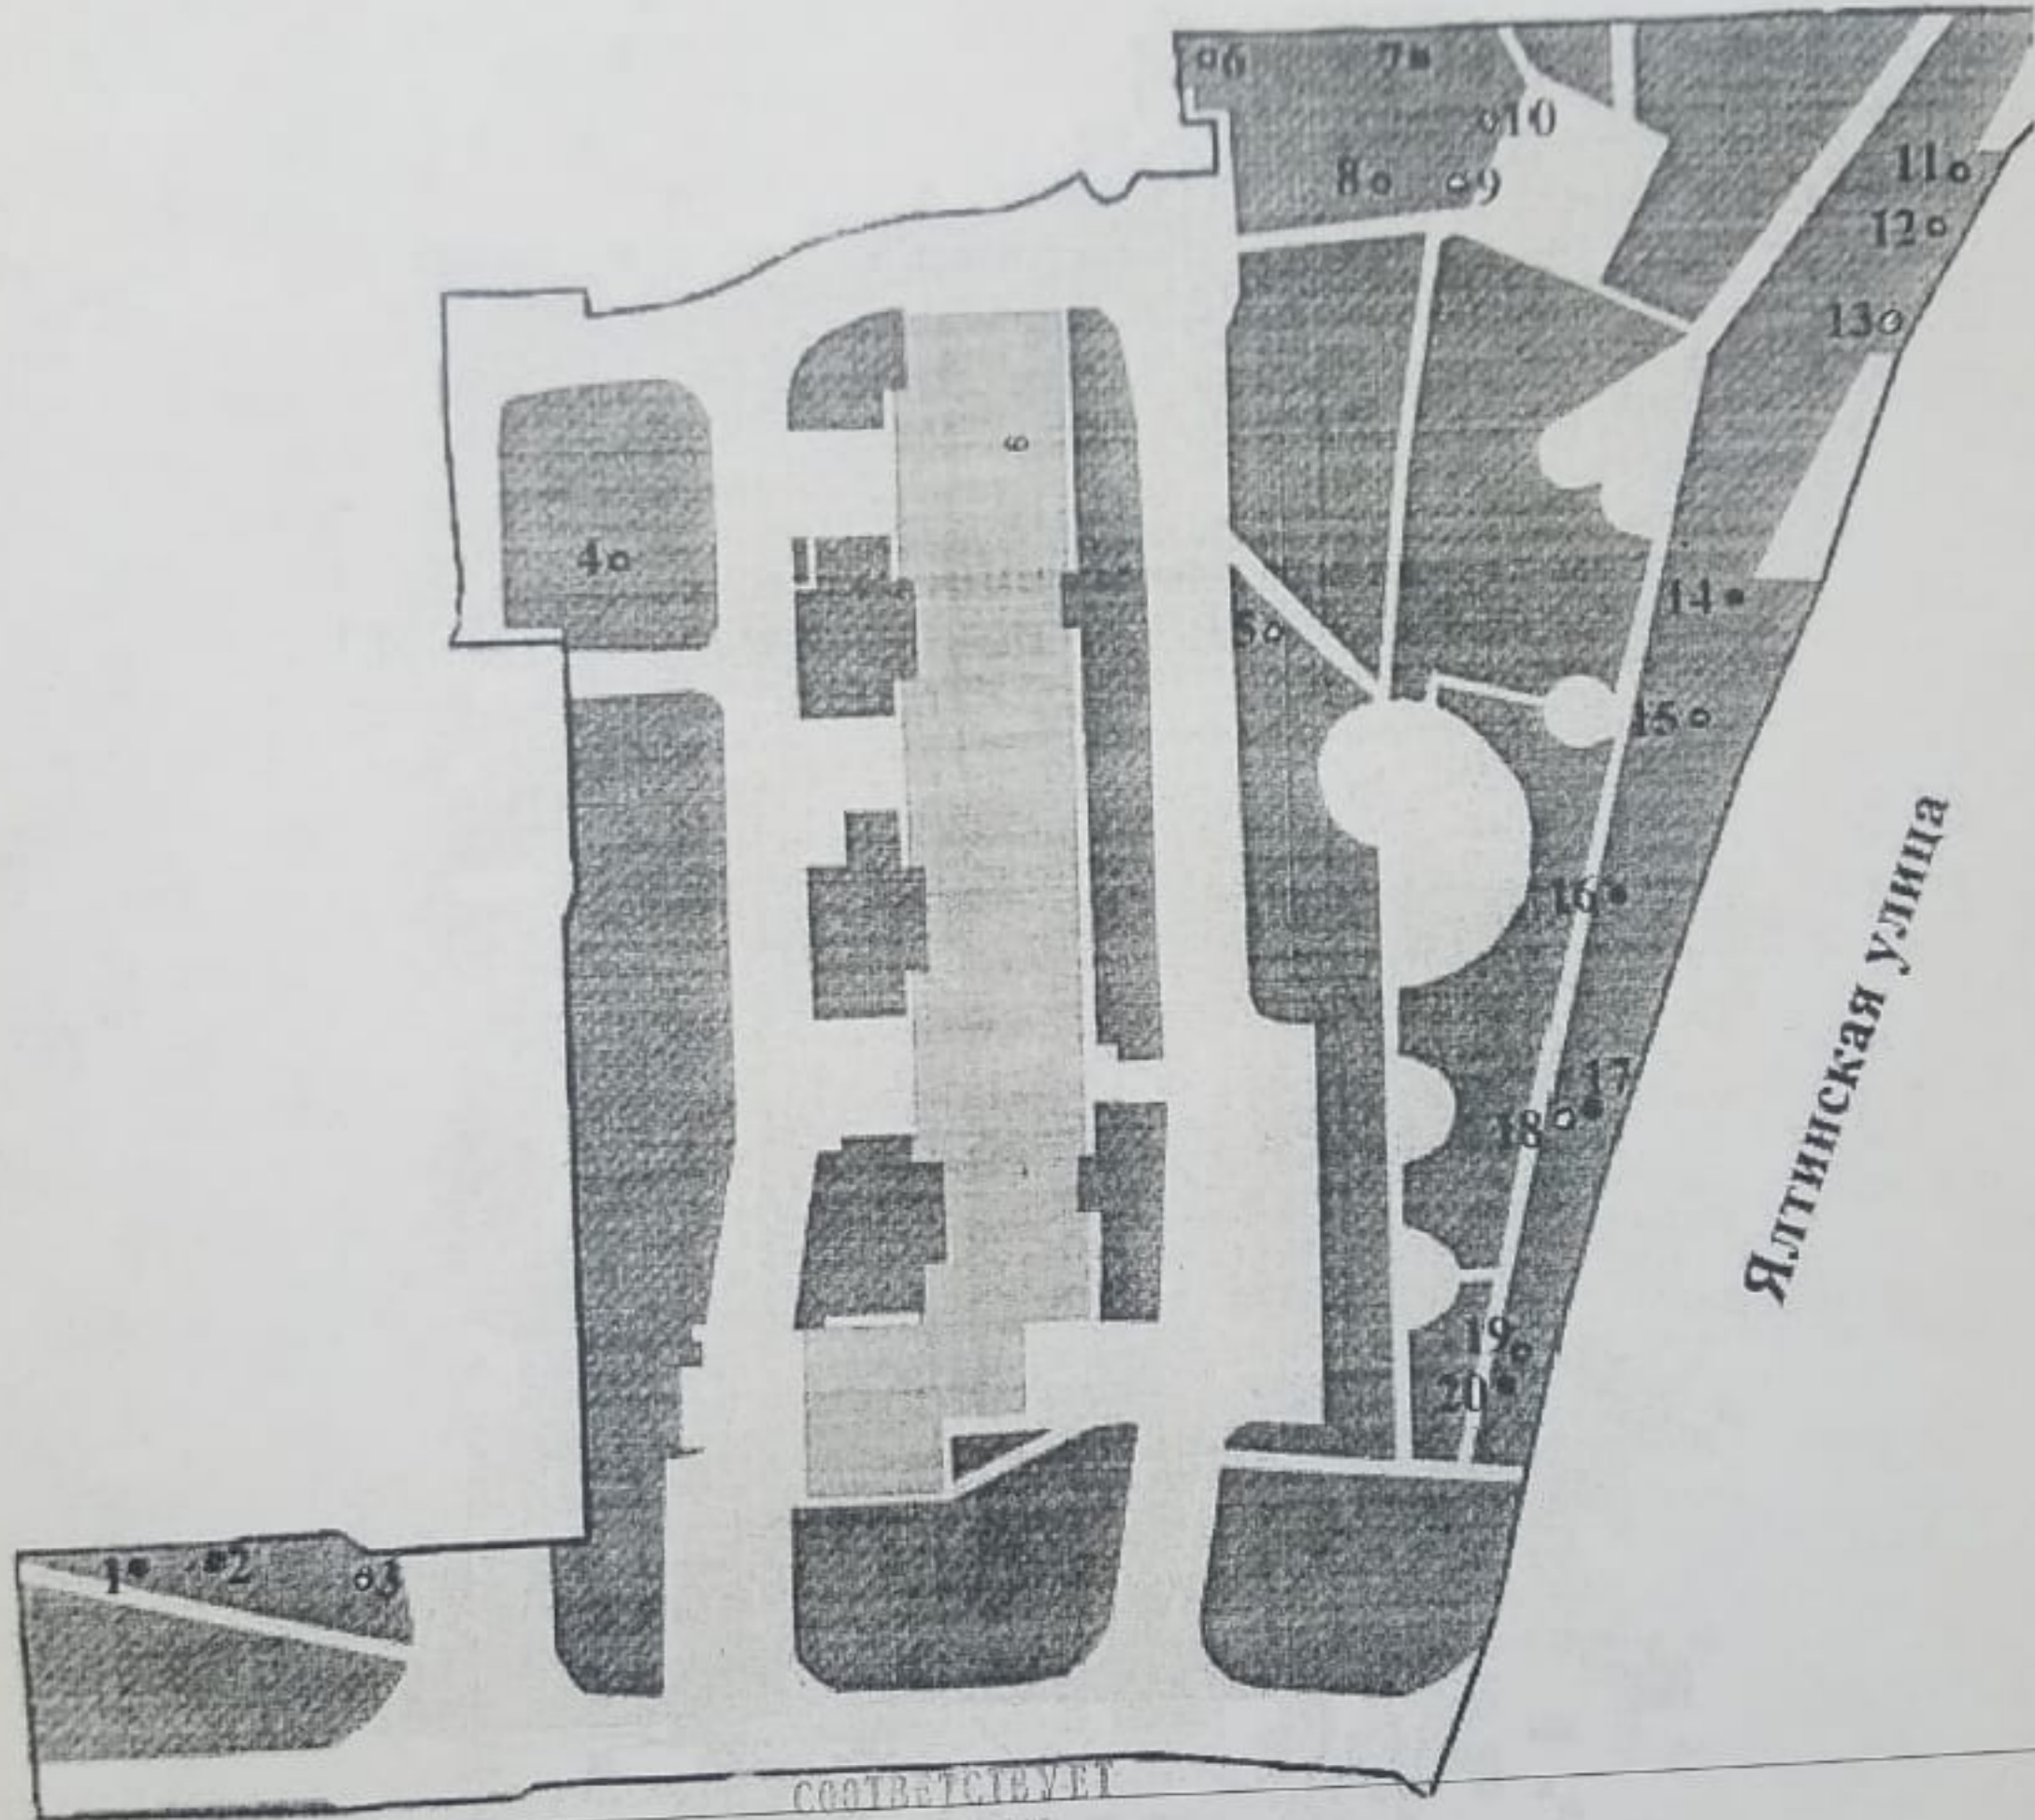

СООТВЕТСТВУЕТ  
НАТУРНОМУ  
ОБСЛЕДОВАНИЮ

ГКУ Дирекция «Мосприроды»  
Ведущий эксперт  
Кубышкина Н. М.  
Проверено

25.12.2019

Масштаб 1:500

ГБУ «Жилищник Нагорного р-на»



Гулевич В.В.



ПРАВИТЕЛЬСТВО МОСКВЫ  
ДЕПАРТАМЕНТ ПРИРОДОПОЛЬЗОВАНИЯ  
И ОХРАНЫ ОКРУЖАЮЩЕЙ СРЕДЫ ГОРОДА МОСКВЫ

119991, г. Москва, ГСП-1, ул. Николь Арбат, д. 11, стр. 1, тел.: (495) 695-84-74; факс: (495) 690-58-48; e-mail: dep природопользов@mos.ru, http://www.mos.ru  
ОКПО 55263732, ОГРН 1037704036974, ИНН 7704221753, КПП 770401001

Не допускать ведения работ без размещения информации на штахтах или досках объявлений

ГБУ "Жилищник Нагорного района"

**ПОРУБОЧНЫЙ БИЛЕТ № 3324511-2019 ОТ 20 сентября 2019г**  
(на санитарные рубки и реконструкцию зеленых насаждений)

Адрес: ЮАО, ул. Ялтинская, д. 6

Вид работ: вырубка аварийных деревьев, вырубка отдельных стелов, омолаживающая обрезка

На основании представленных документов: запроса от 22.11.2019, плана территории, переченной ведомости, титульного списка

разрешается:		
вырубить	7 (Семь)	шт. Деревьев
посадить	нет	шт. кустарников
	нет	шт. Деревьев
	нет	шт. кустарников
Другие виды работ	<u>вырубка отдельных стелов - 2 дер.; омолаживающая обрезка - 4 дер.; вырубка 1-го</u>	
<u>стелов-омолаживающая обрезка - 1 дер.</u>		

Дату начала работ по вырубке зеленых насаждений сообщить ОЭК ЮАО

(подразделение Департамента)

не позднее чем за 5 дней до назначенного срока (тел. (499) 232-64-74; 691-27-65)

Срок действия 1 (Один) год

Заместитель руководителя Департамента

(Уполномоченное должностное лицо Департамента)

Ю.С.Кудряшова



М.П.